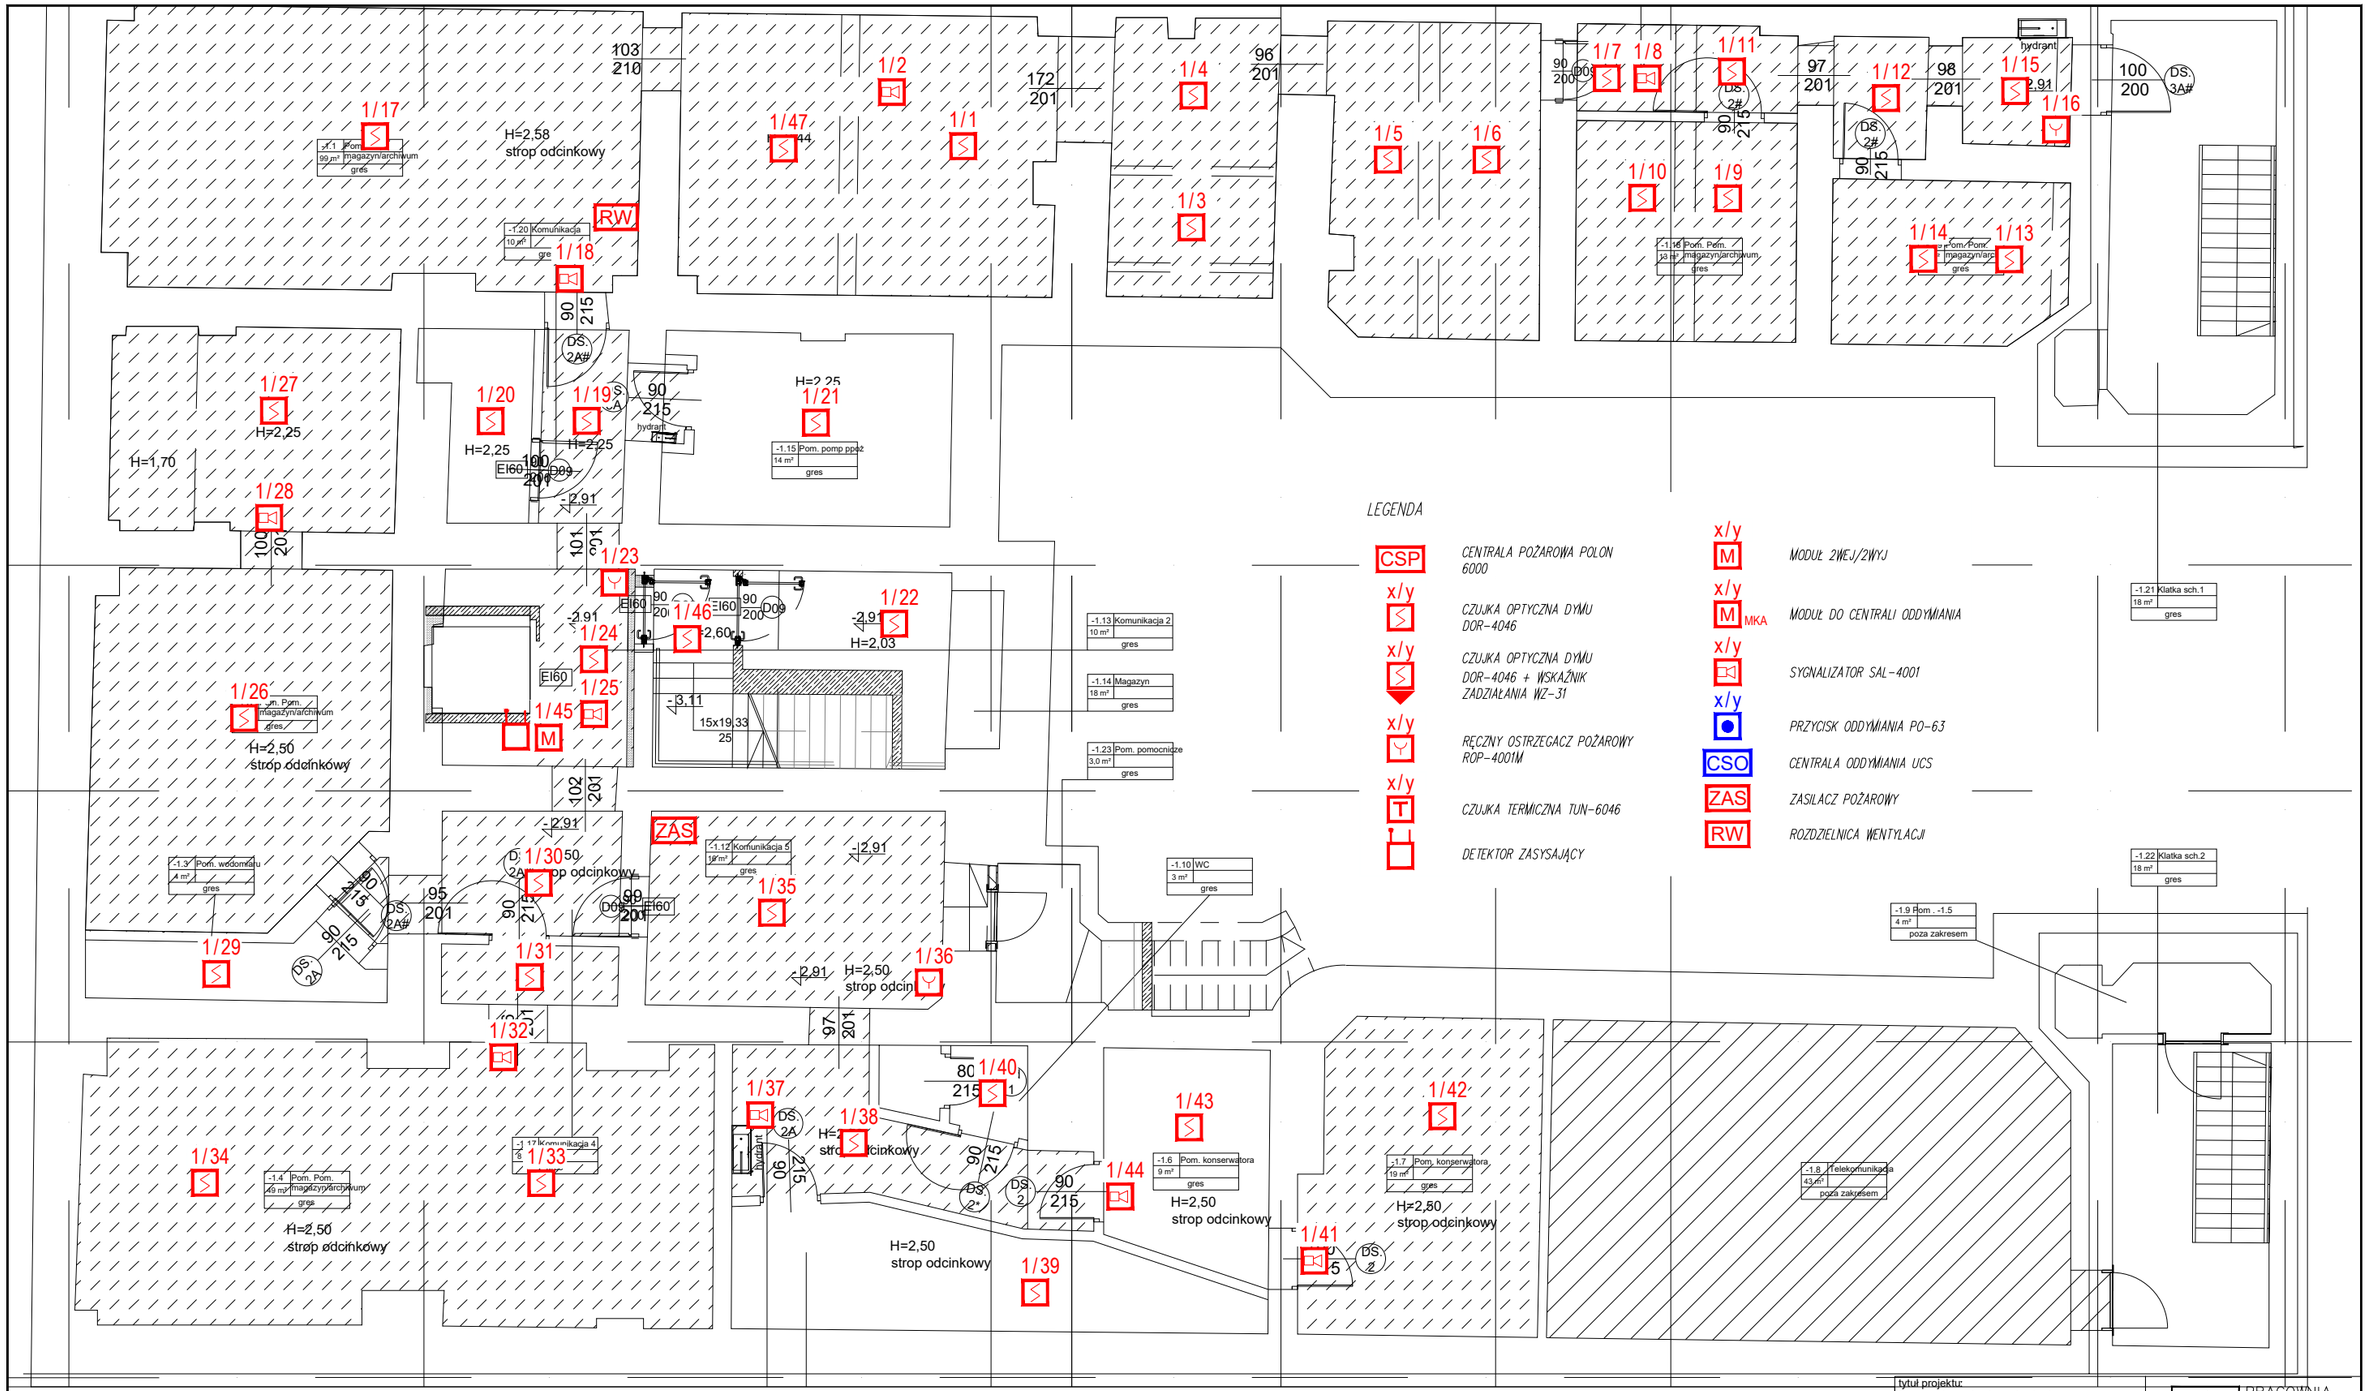

DOKUMENTACJA POWYKONAWCZA

tytuł projektu:	Remont i przebudowa budynku administracyjnego przeznaczonego na potrzeby Zarzadu Dróg i Transportu w Łodzi
adres obiektu:	97-570 ŁODŹ, UL. TUWIMA 36 DZ.NR. 178 / 1 ; obręb S-6
inwestor:	Zarzad Inwestycji Miejskich Ul. Piotrkowska 175, 90-447 Łódz
tytuł rysunku:	POZIOM -1 PLAN INST. SSP, SKD, CCTV
etap:	PROJEKT WYKONAWCZY
branża:	Inst. elektr. i teletechn.

emig ARCHITEKCI
PRACOWNIA PROJEKTOWA DOROTY MOKROSIŃSKIEJ
ul. Korotyńskiego 23 lok. 10
03-475 Warszawa
tel.: 502 655 057
www.emigarchitekci.pl

zespół projektowy:

projektant: mgr. inż. Jaroslaw Byszewski	numer uprawnień: MAZ/0137/PWOE/05	podpis:	
sprawdzający: mgr. inż. Anna Nowogórska	numer uprawnień: WA-378/02	podpis:	

data:	skala:	nr projektu:	nr rysunku:	strona nr:
30.04.2017	1:100	128	PW-TT-P1	